


bestandspläne

hallenbad ramsau



ANSICHT OST

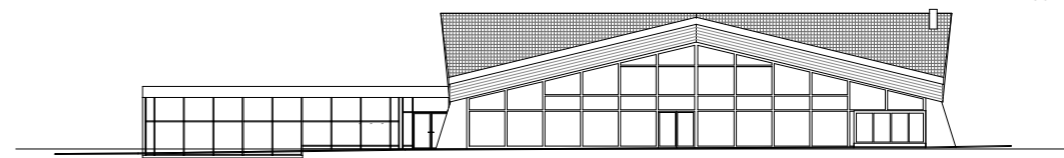

ARCHITEKTEN


B

BERGER

H

HOFMANN

Grazer Bundesstrasse 26A 5023 Salzburg
Ruf: 0662/ 43 60 11 Fax: 0662/ 43 60 08
e-Mail: office@archb-h.at www.archb-h.at

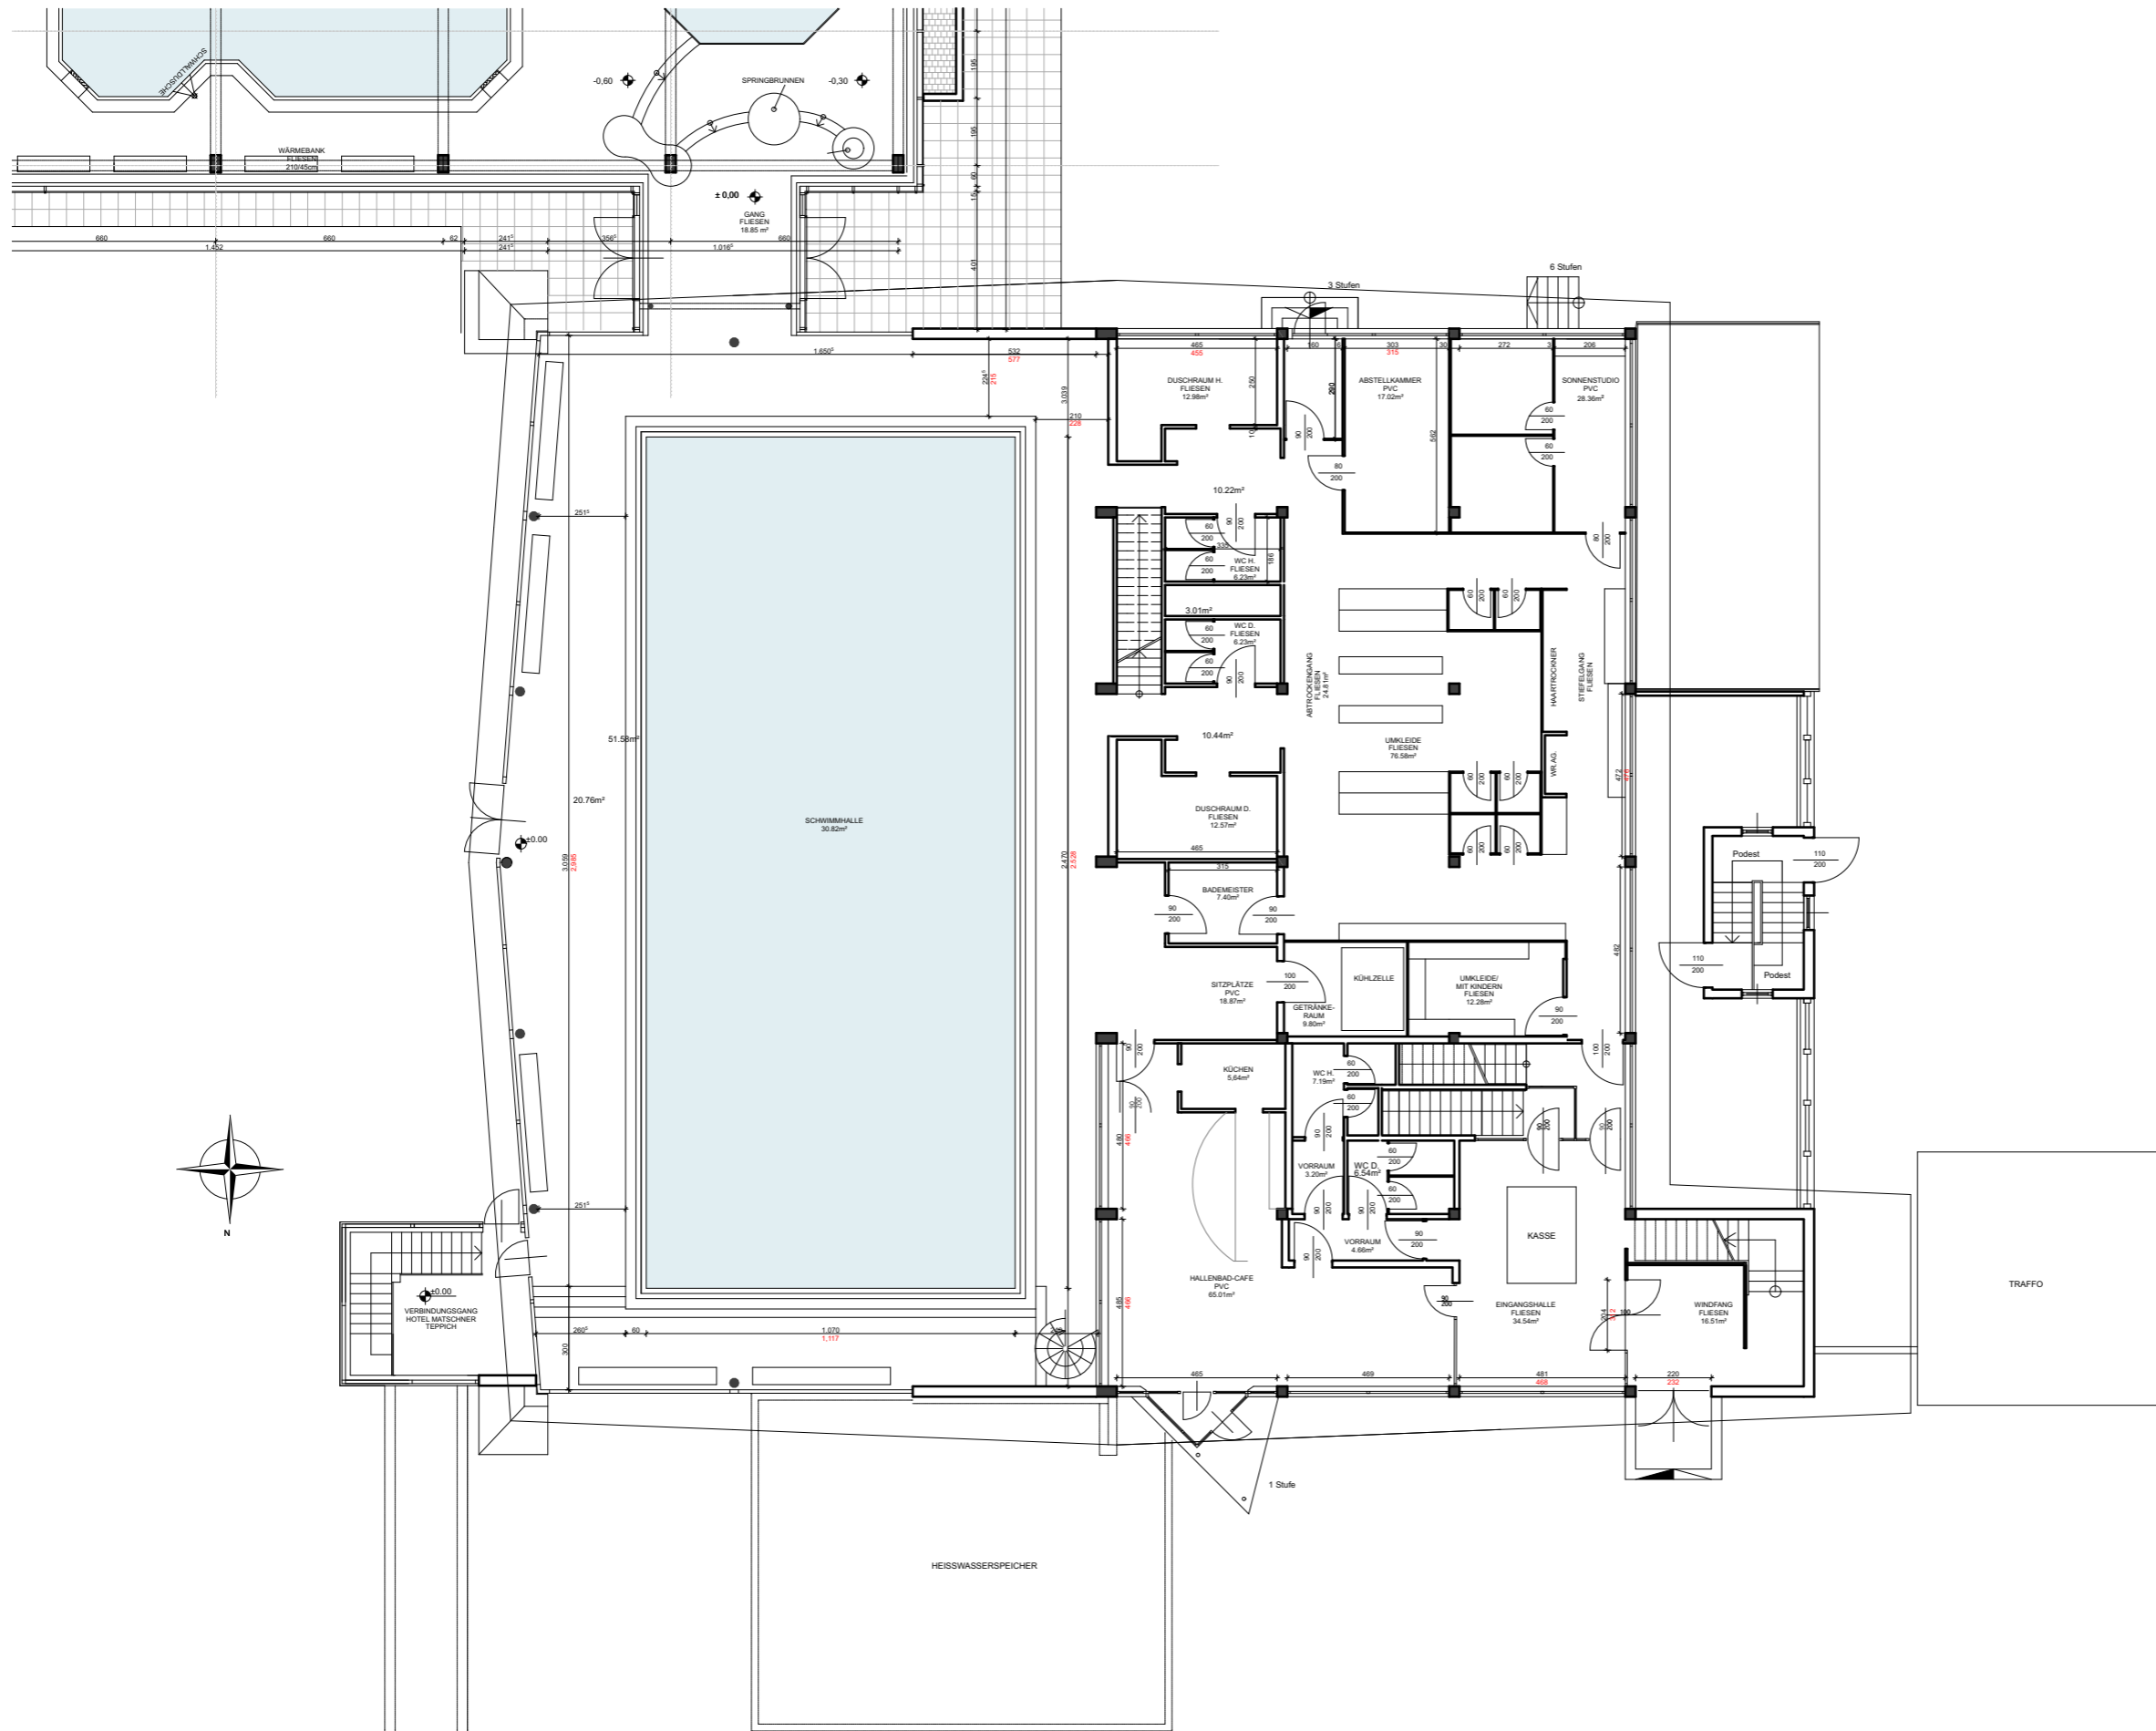

Grundriss Ergeschoss 1:200




ARCHITEKTEN

B

BERGER

H

HOFMANN

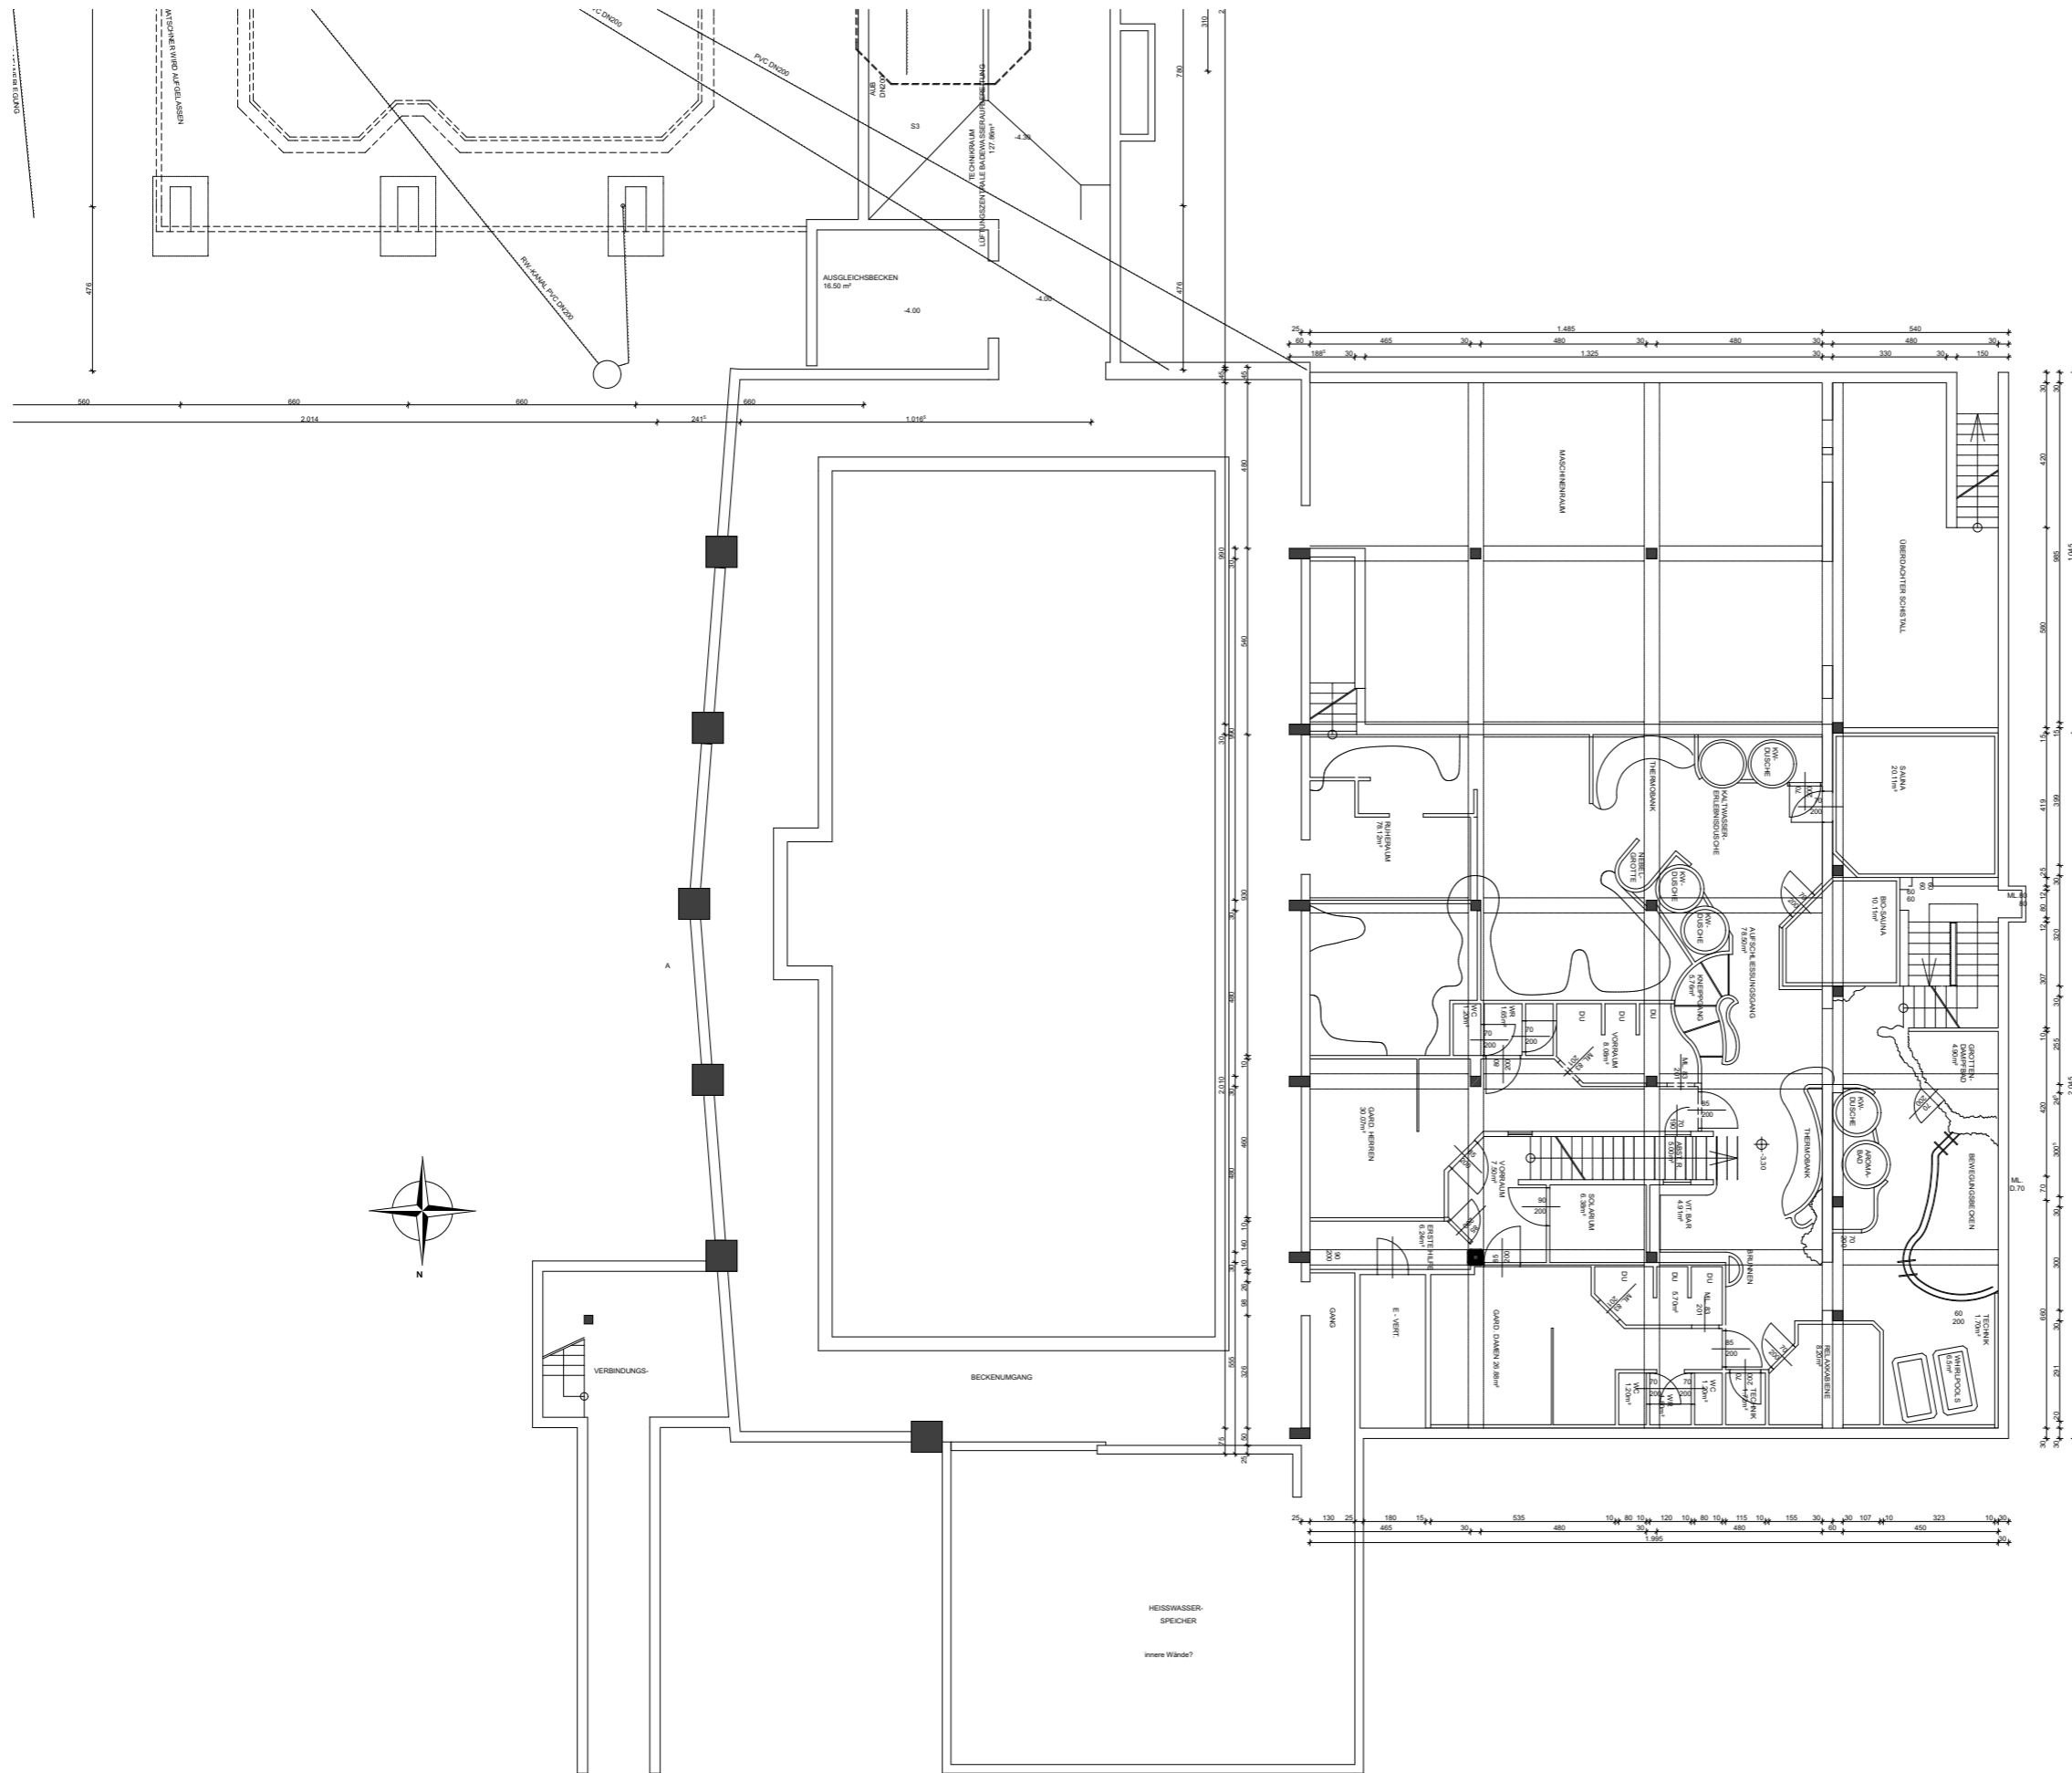

Grundriss Kellergeschoss 1:200




ARCHITEKTEN

B

BERGER

H

HOFMANN

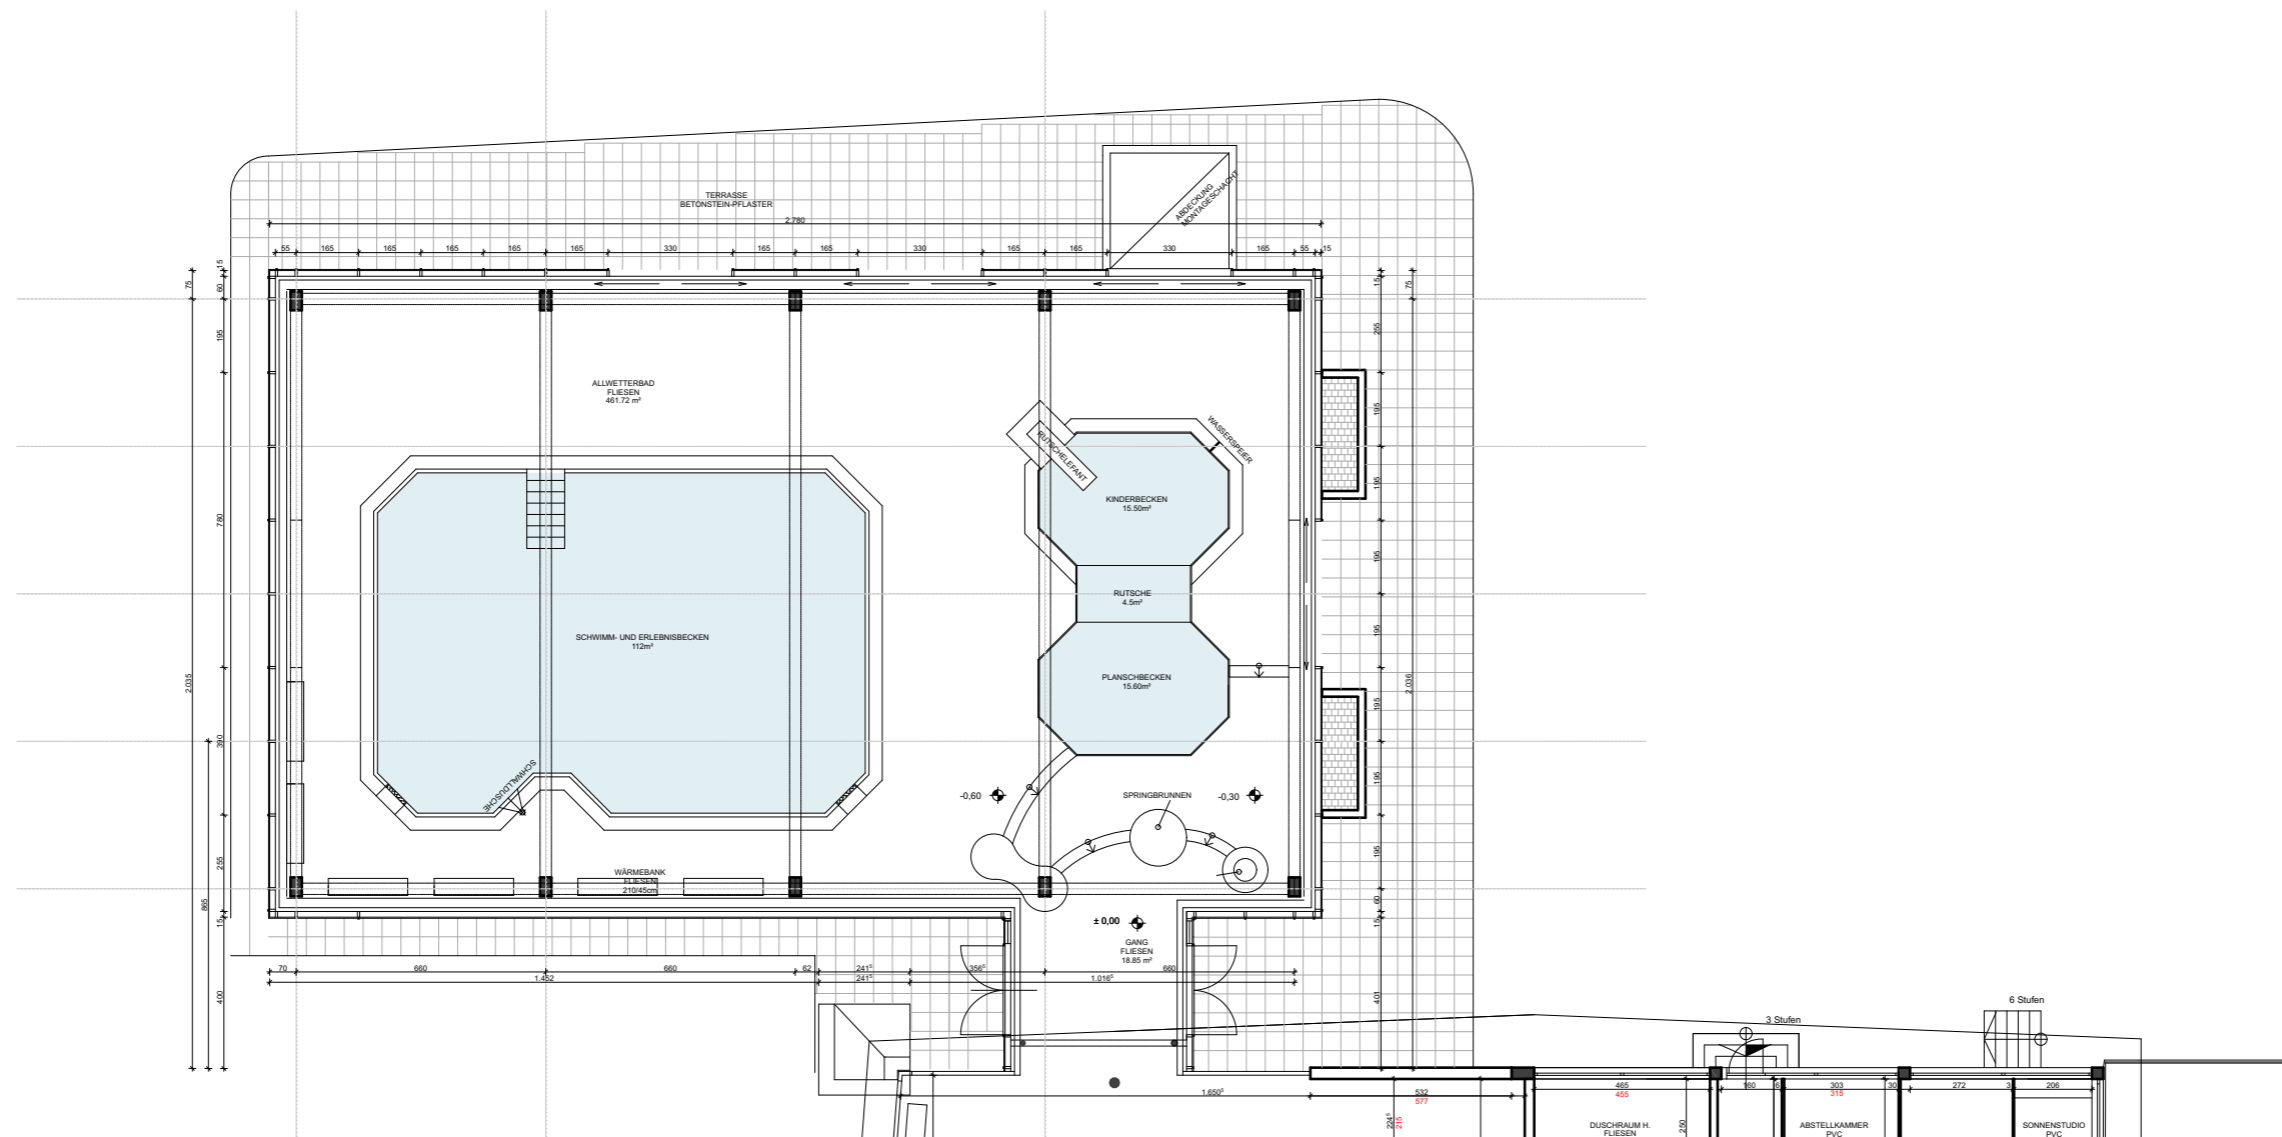

ARCHITEKTEN


B


BERGER

H



HOFMANN

Grundriss Erdgeschoss (2) 1:200

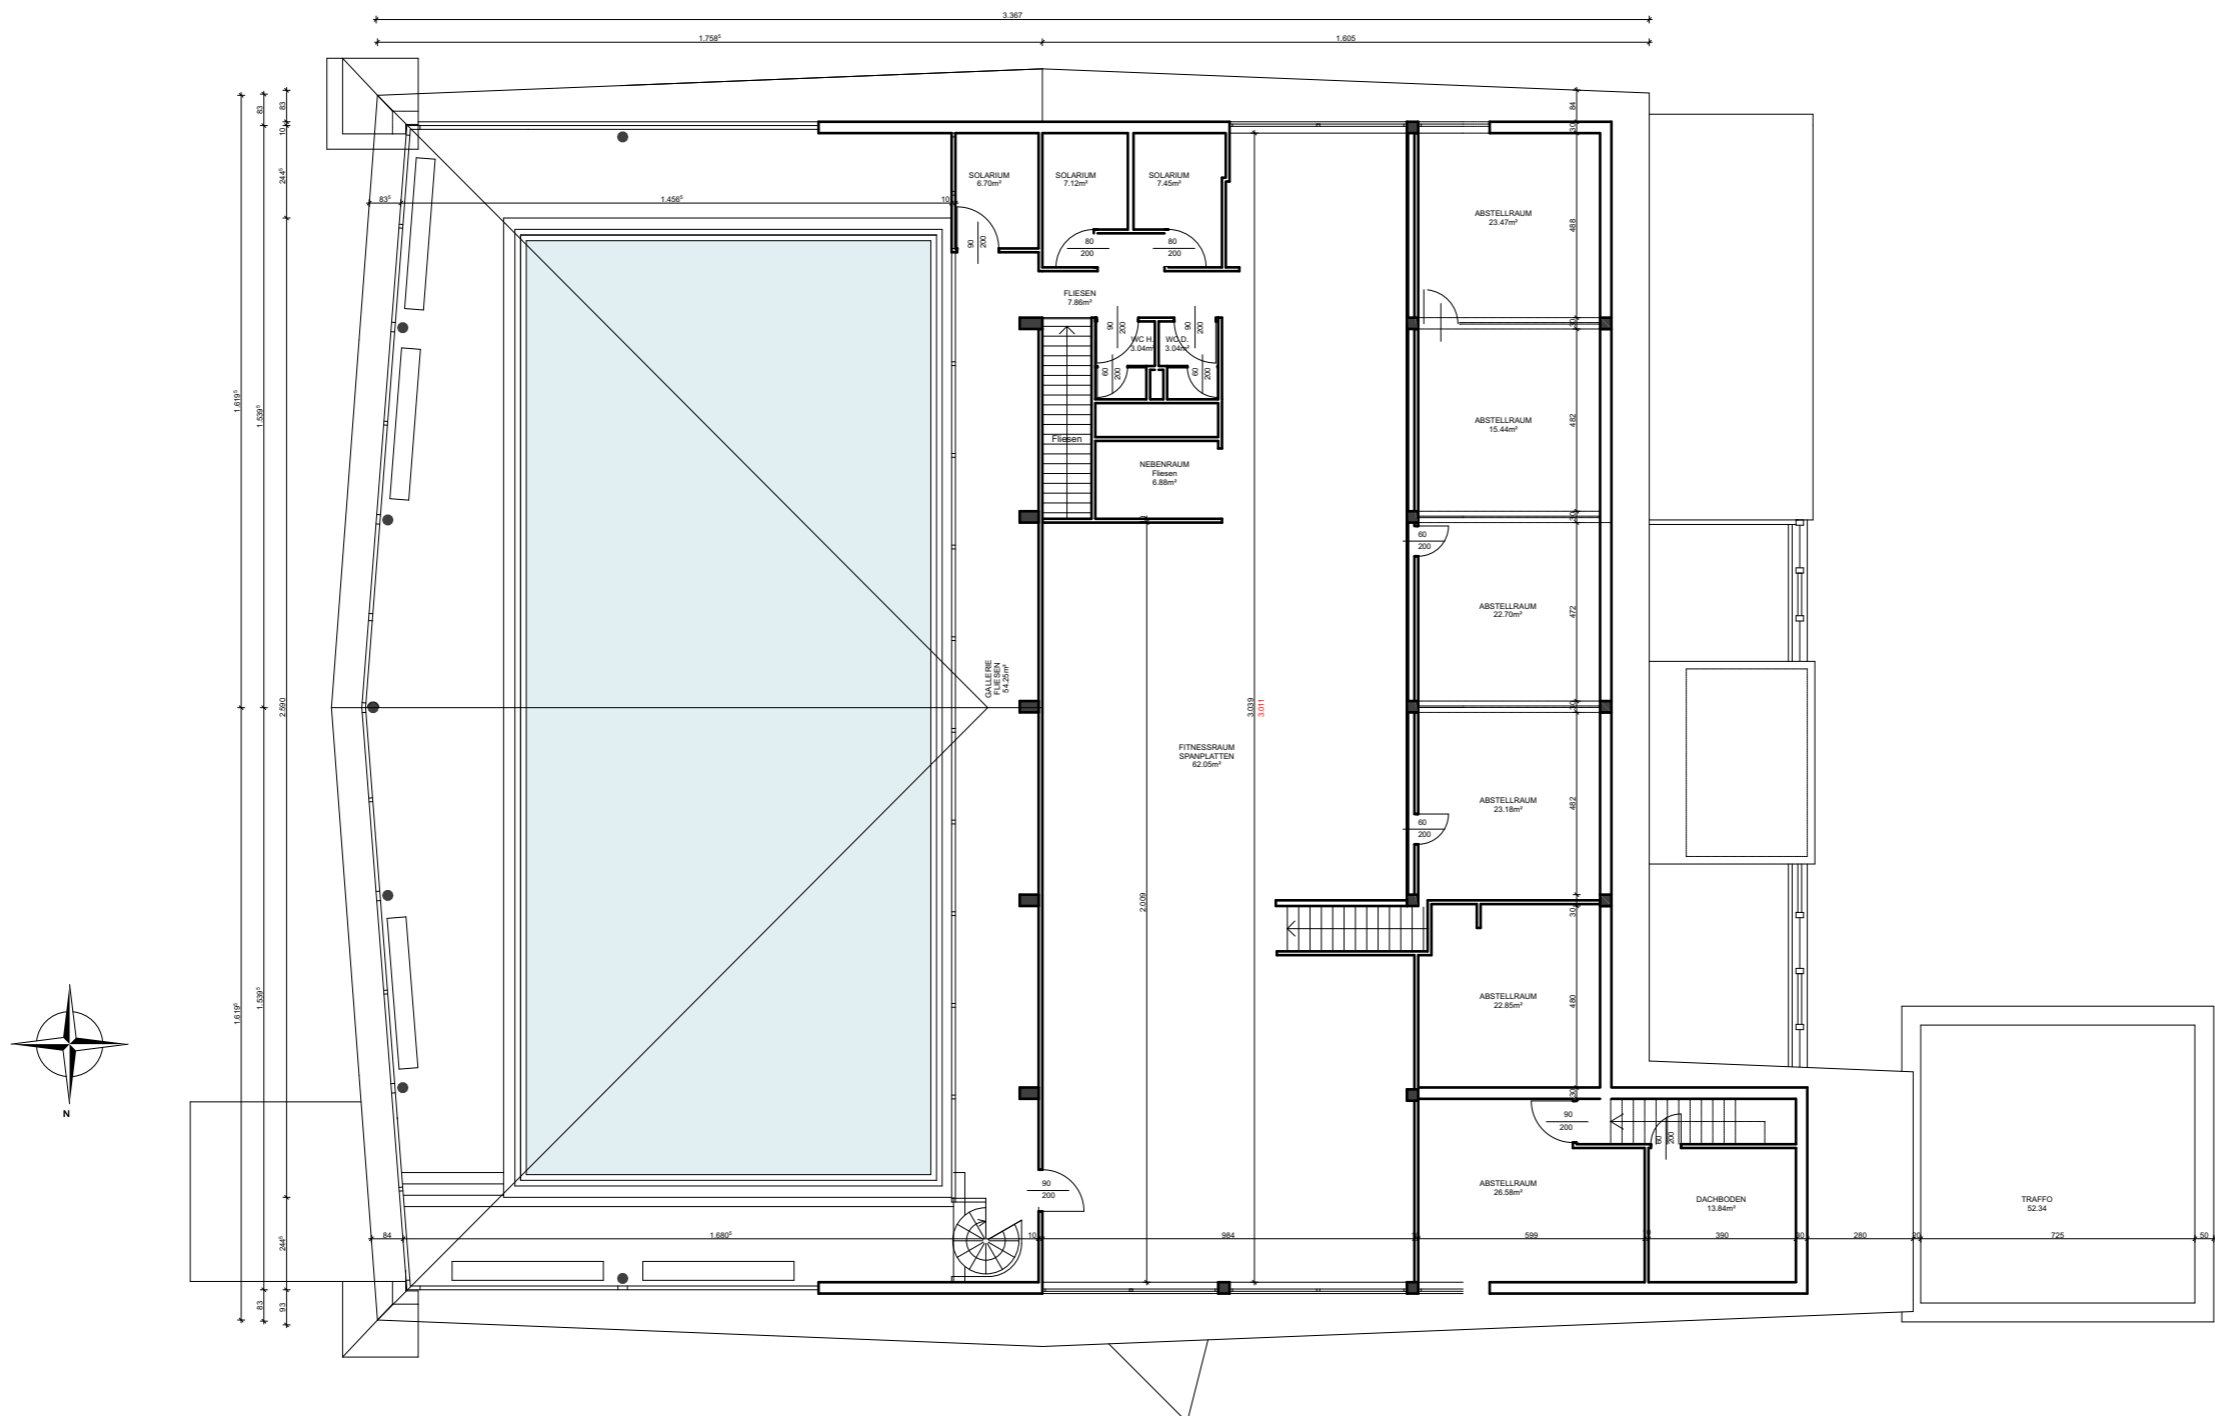


ARCHITEKTEN
B
BERGER
H
HOFMANN

Grundriss Obergeschoss 1:200

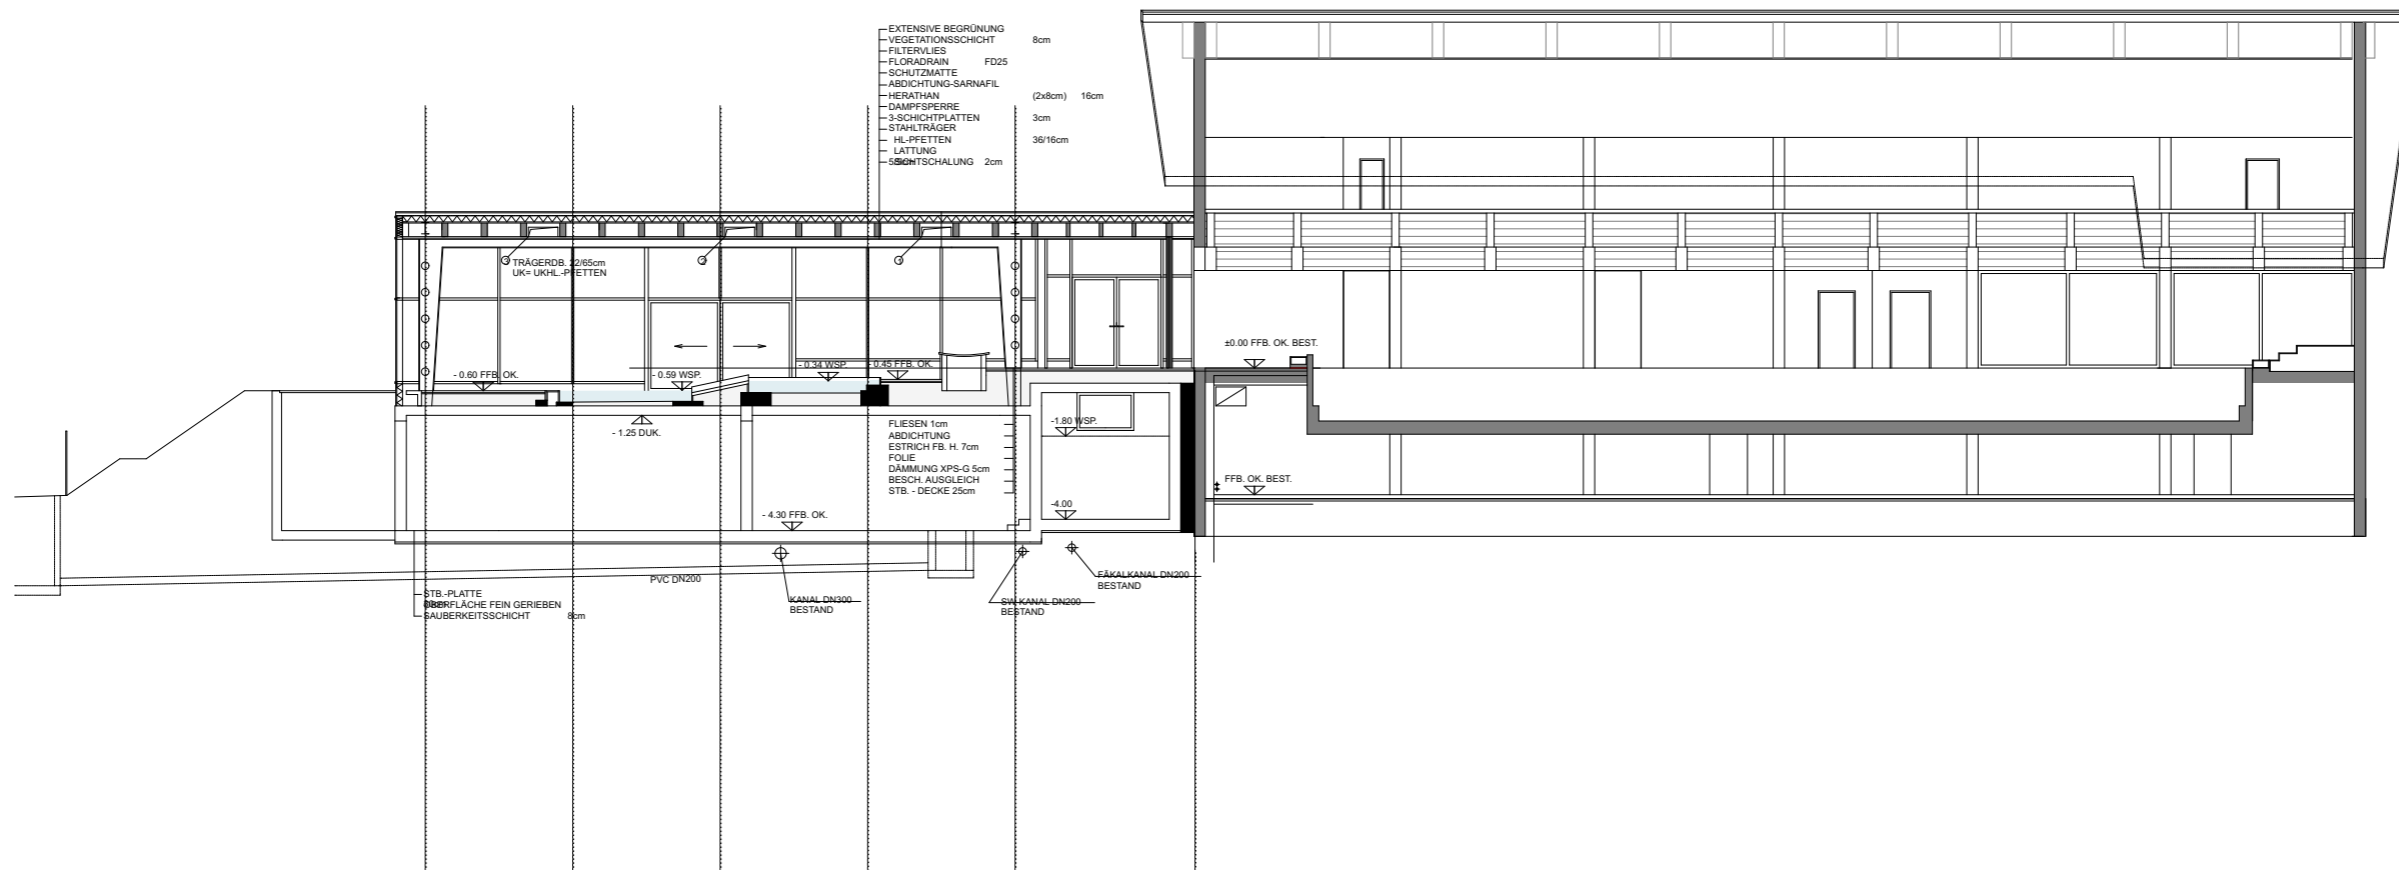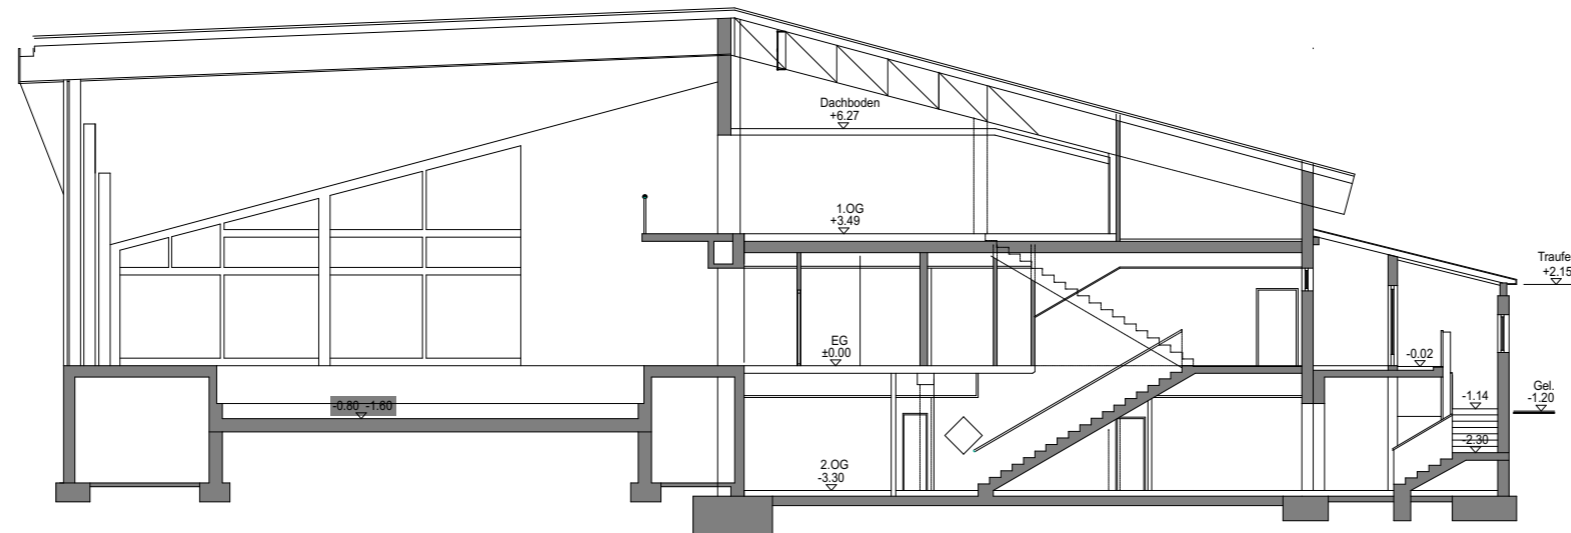

ARCHITEKTEN


B

BERGER


H

HOFMANN

Schnitte 1:200

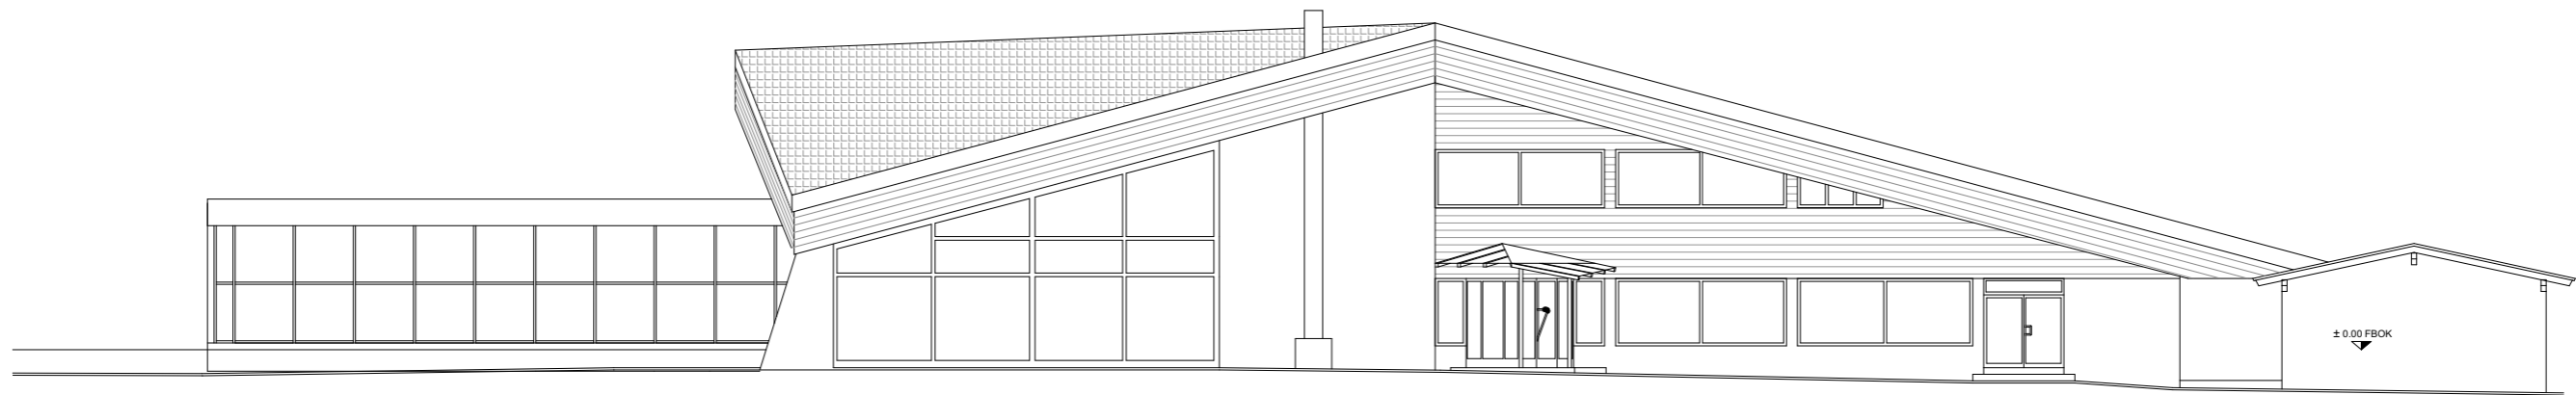

NORDEN

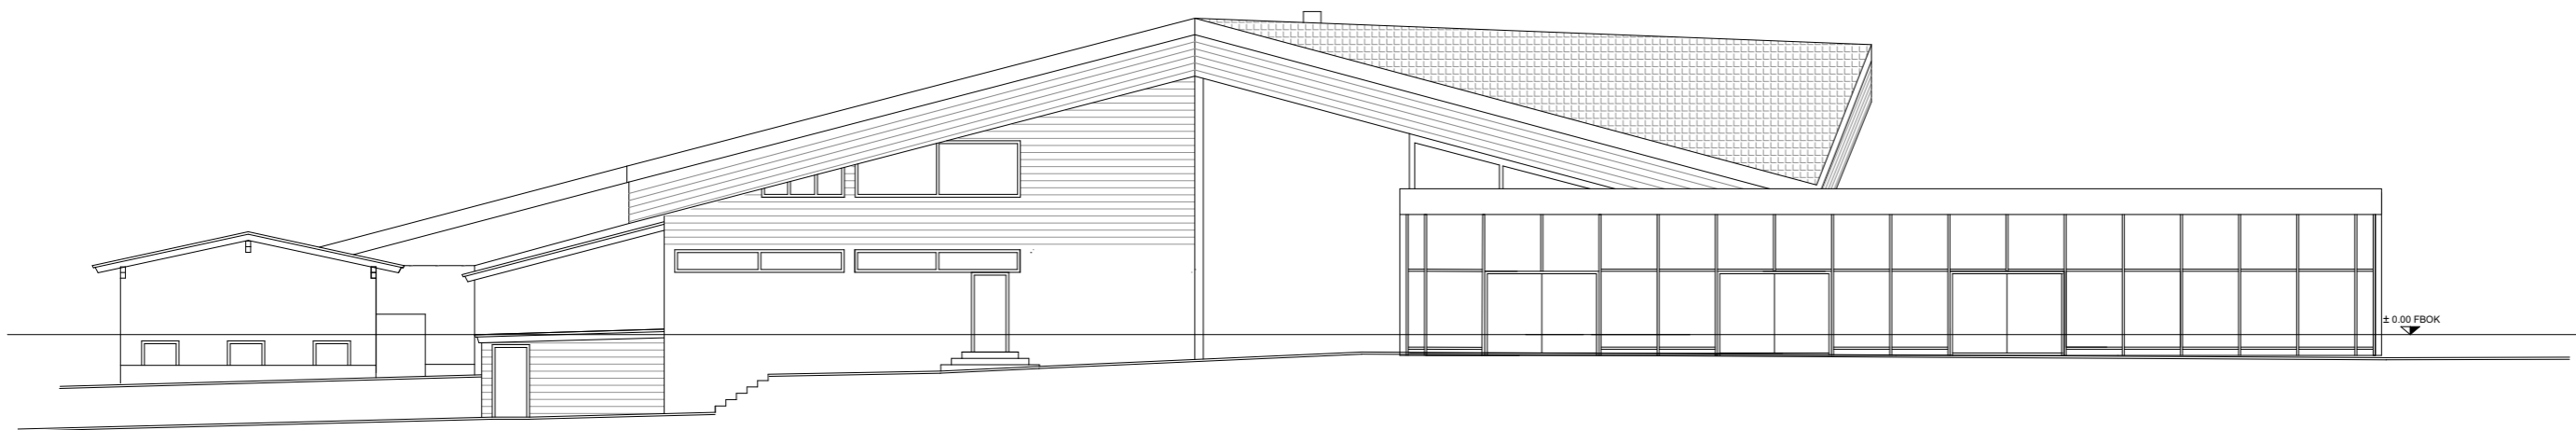

SÜDEN



ARCHITEKTEN


B

BERGER


H

HOFMANN

Ansichten 1:200

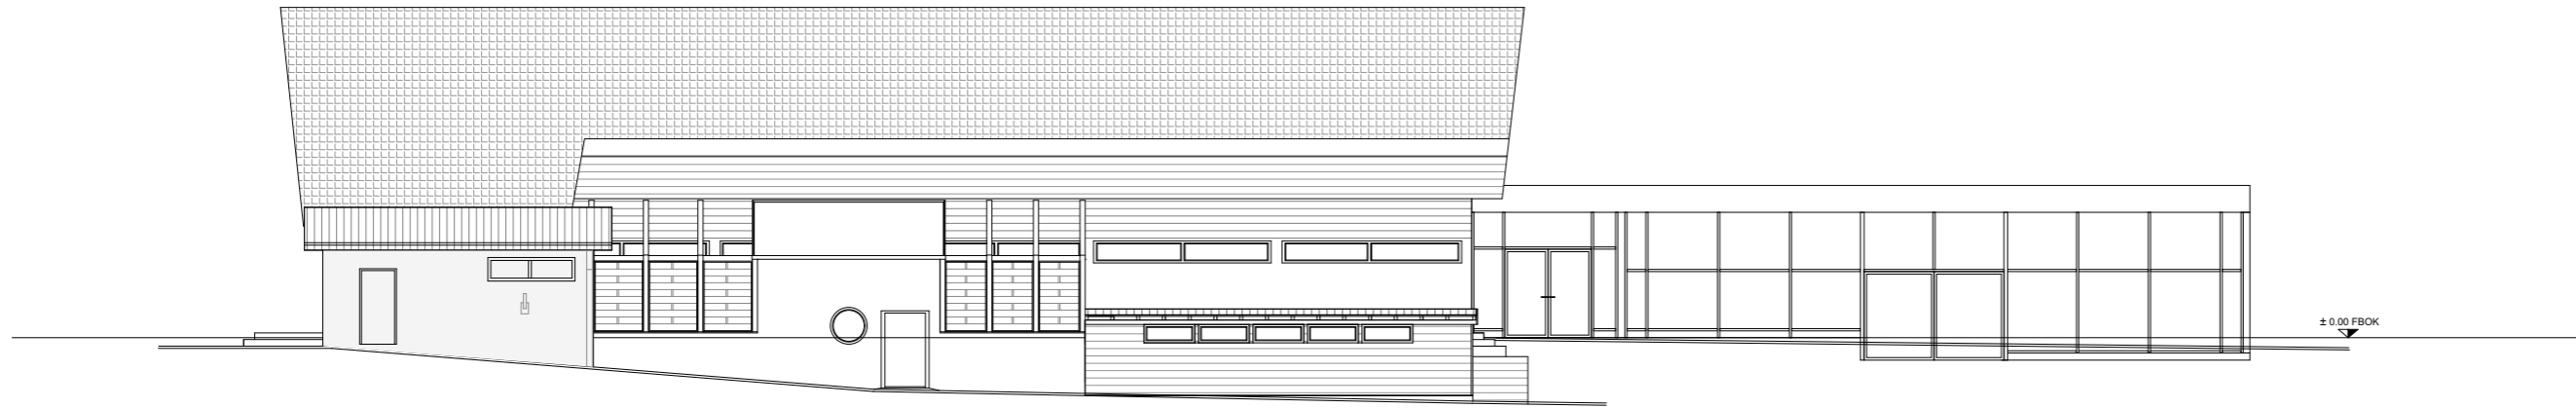

WESTEN

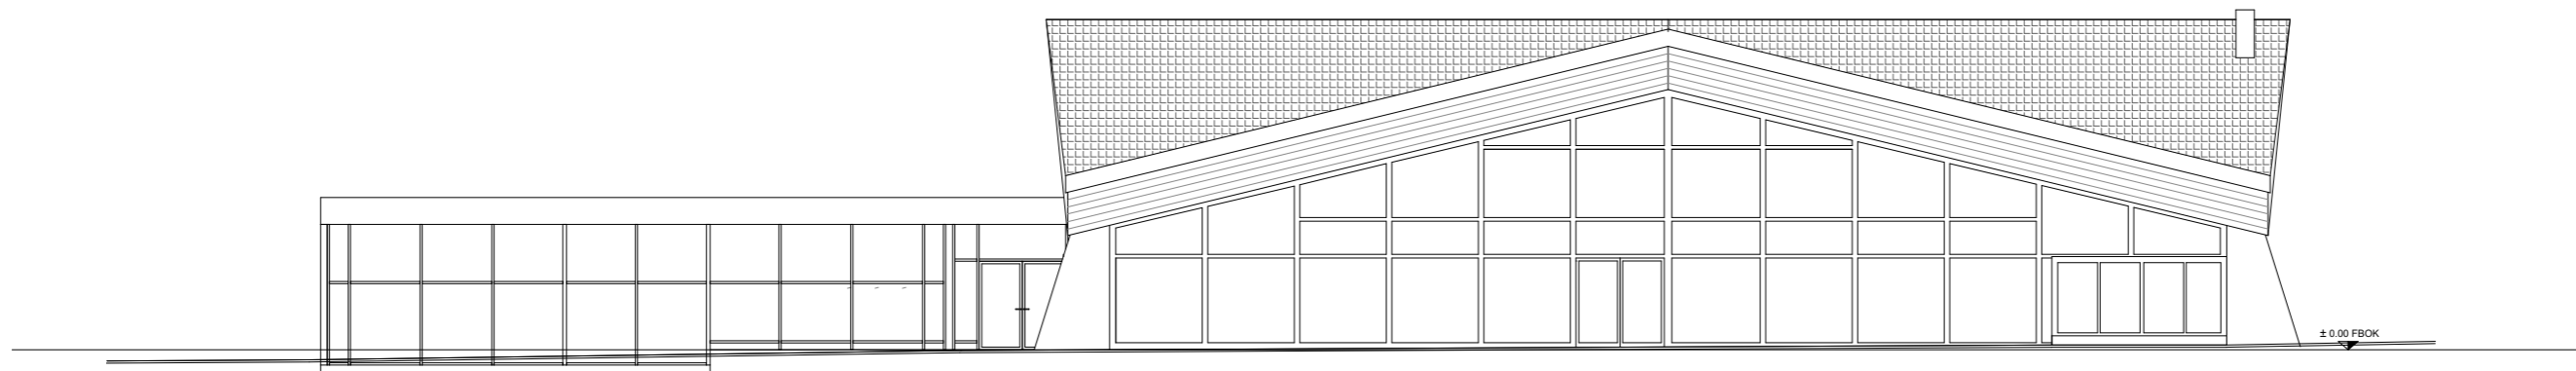

OSTEN



ARCHITEKTEN

B

BERGER

H

HOFMANN

Ansichten 1:200